

**Pas-de-Calais**  
Le Département

**A.F.A.F.E**  
**CANAL SEINE-NORD EUROPE**  
Lot 1 : MARQUION

Communes de :  
BARALLE, BOURLON, BUISSY, EPINOY, MARQUION, OISY-LE-VERGER, PALLUEL, RUMAUCCOURT, SAINS-LES-MARQUION, SAUCHY-CAUCHY, SAUCHY-LESTREE, AUBENCHEUL-AU-BAC, FRESSIES, RAILLENCOURT-SAINTE-OLLE, HAYNECOURT, SANCOURT, SAILLY-LEZ-CAMBRAI

avec extensions sur les communes de :  
ABANCOURT, FONTAINE-NOTRE-DAME, ANNEUX, CAGNICOURT, HEM-LENGLLET, MOEUVRES, VILLERS-LES-CAGNICOURT

**PLAN DU CLASSEMENT DES TERRES ET PLAN DU PERIMETRE**

Communes de **EPINOY** et extension sur **ABANCOURT**

Plan portant en rouge les modifications du classement et du périmètre décidées par la CIAF dans ses séances du 13 janvier 2022 et du 2 mars 2022.

le Président : M. Michel LIOU      le Secrétaire : M. Florent BONNET-LANGAGNE


Déposé à la mairie de MARQUION du le Maire :

Agence de C.A.N.  
37, rue des Compagnons  
14000 - CAEN  
Téléphone : 02 31 83 39 00  
E-mail : [om.fonction.cse@geomat.fr](mailto:om.fonction.cse@geomat.fr)

SE.L.A.S. de Géomètres Experts  
Géomètres Experts  
**GEOMAT**  
Experts

Dressé le 07 mars 2022  
par Denis ATRENGIA  
géomètre expert agréé

ECHELLE 1/5000

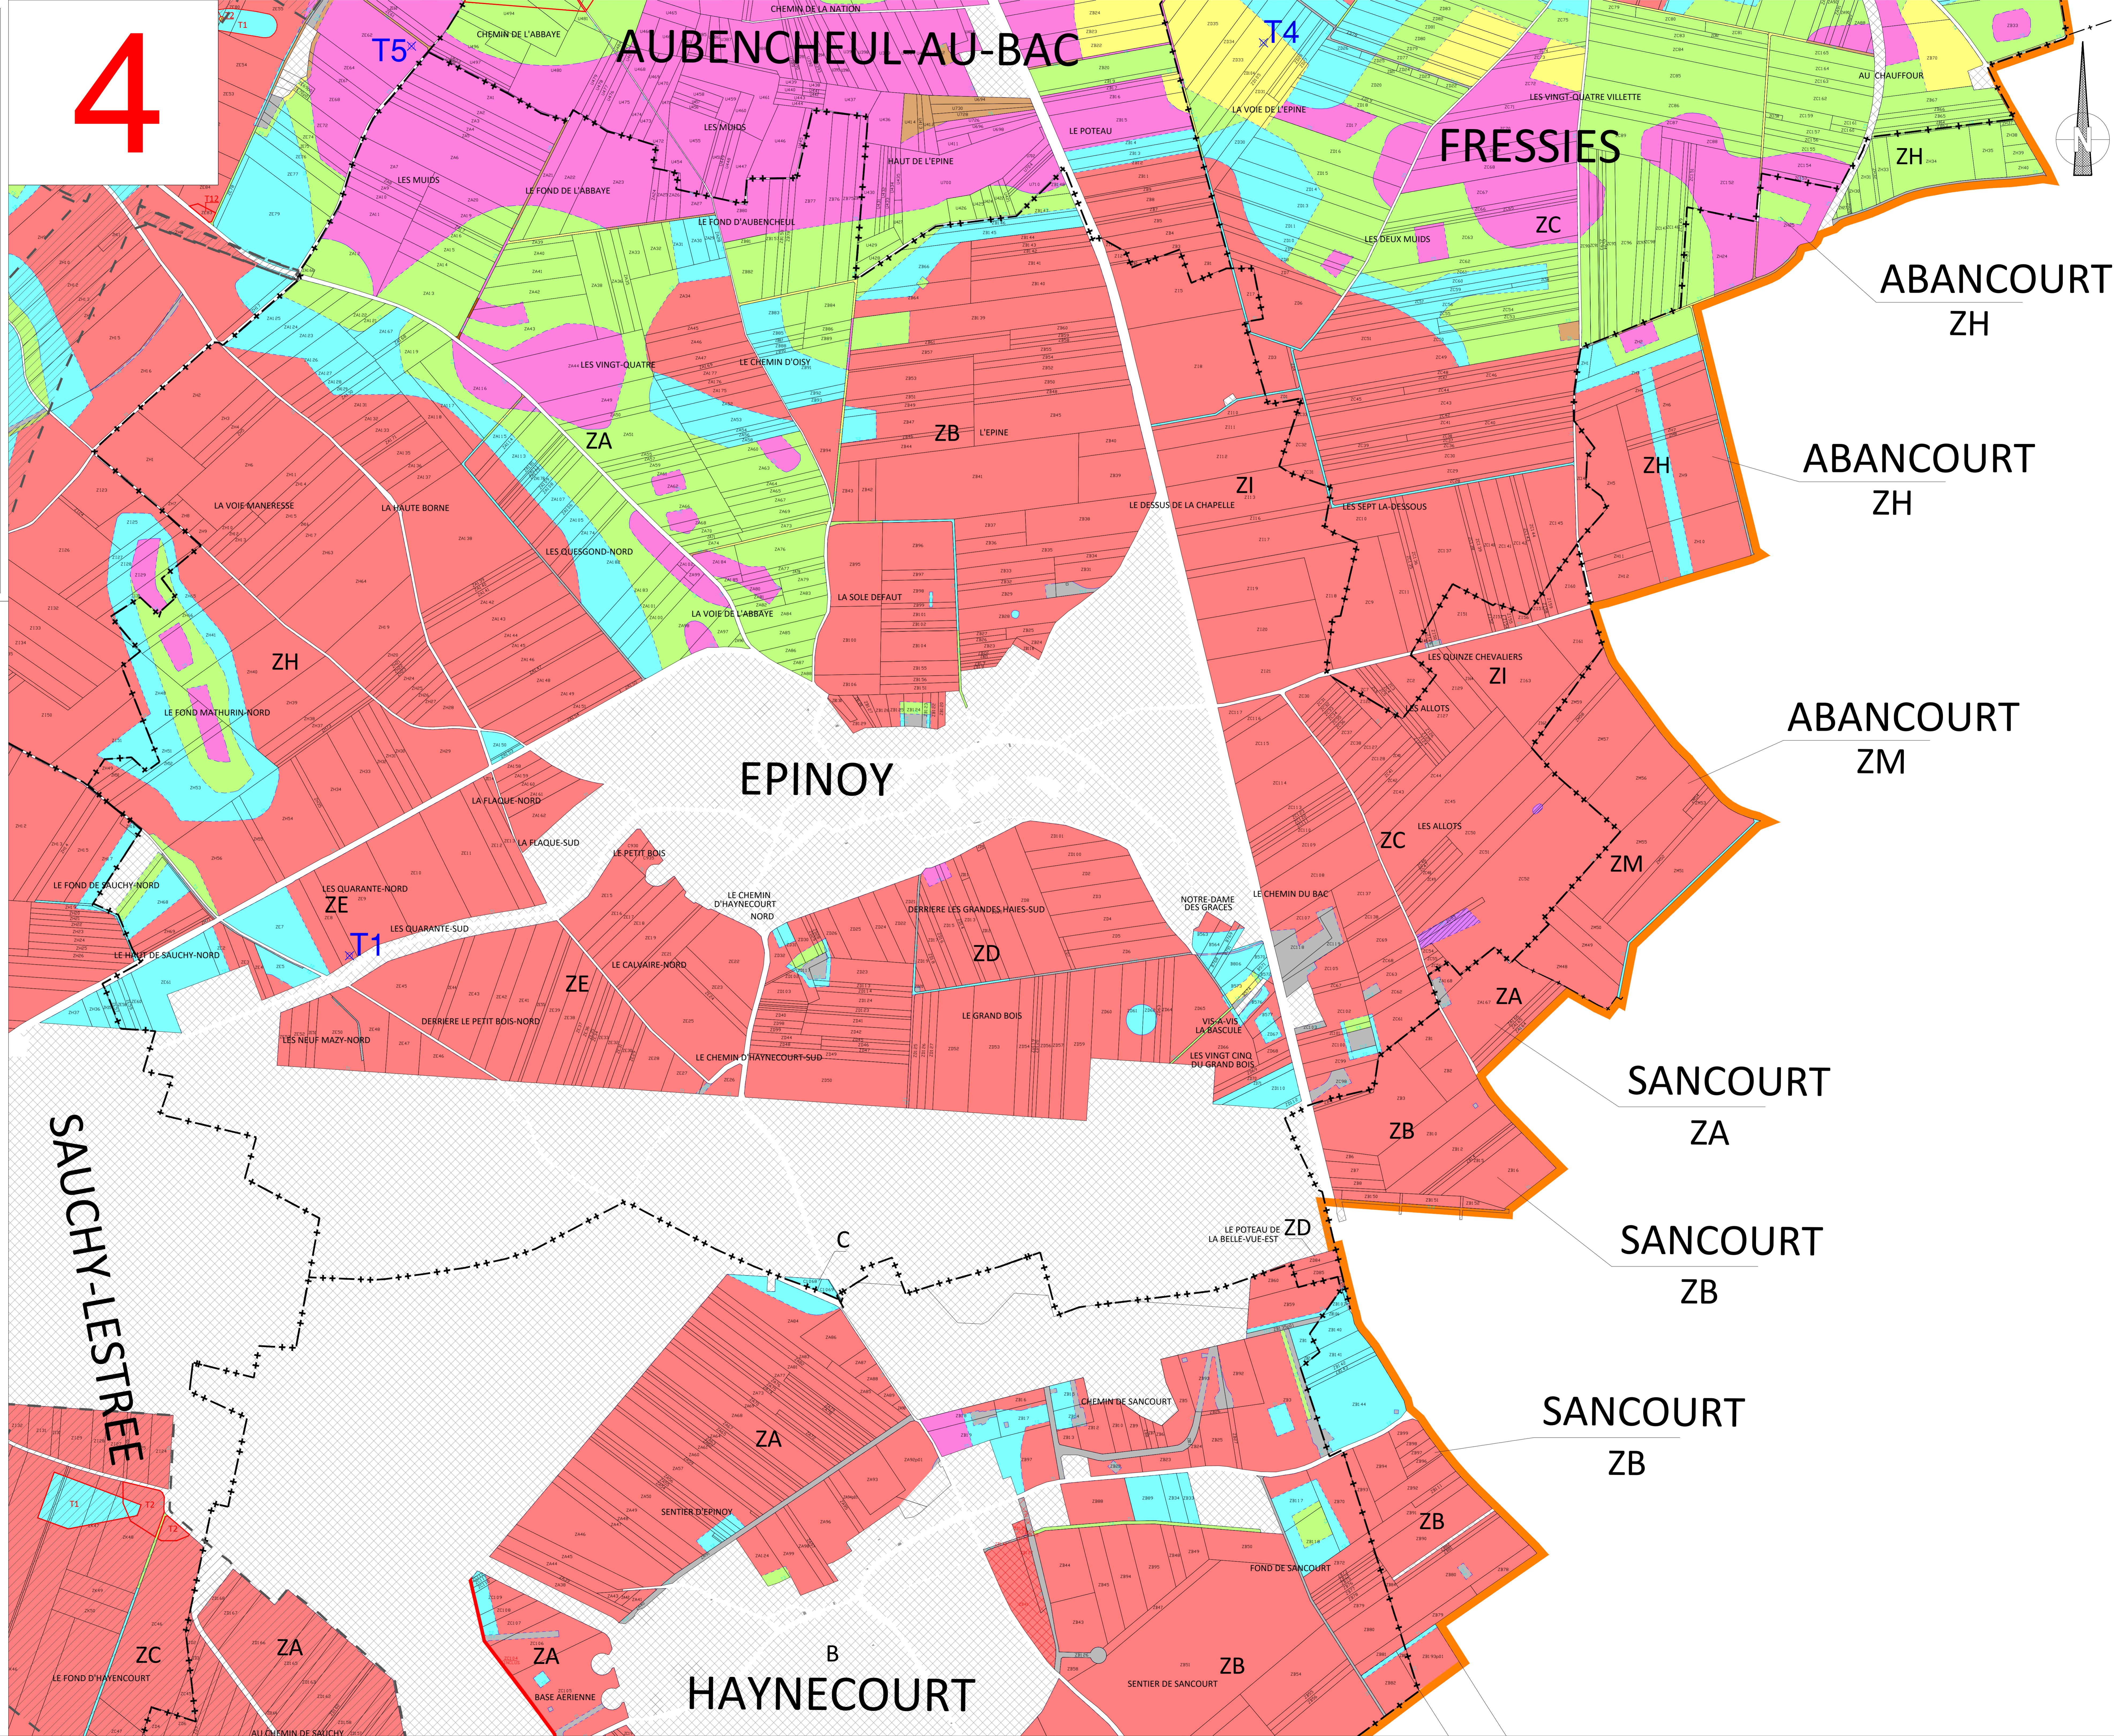

**LEGENDE**

- Périmètre de l'aménagement foncier retenu par la CIAF.
- ▨ ZONES EXCLUES à l'intérieur du périmètre
- + + — LIMITE DE DEPARTEMENT
- + - + - LIMITE DE COMMUNE
- ▨ EMPRISE CANAL et voirie de rétablissement

**LEGENDE CLASSEMENT**

T1 - 10000 Points/Ha	T7 - 7150 Points/Ha
T2 - 9800 Points/Ha	T8 - 6200 Points/Ha
T3 - 9400 Points/Ha	T9 - 6100 Points/Ha
T4 - 8500 Points/Ha	T10 - 5550 Points/Ha
T5 - 8300 Points/Ha	T11 - 5050 Points/Ha
T6 - 7500 Points/Ha	T12 - 4000 Points/Ha

T1 Parcelle type